


シャワー給湯配管更新範囲図

- 改修目的 1階男子シャワールーム、女子シャワールームの出湯温度が安定しないのを是正する
- 更新範囲 直近PSにある大型サーモ～シャワー水栓までの給湯配管および給水管を更新する
- その他 現場調査のうえ、適宜、減圧弁の追加設置、シャワー混合水栓への切替など含めて検討すること

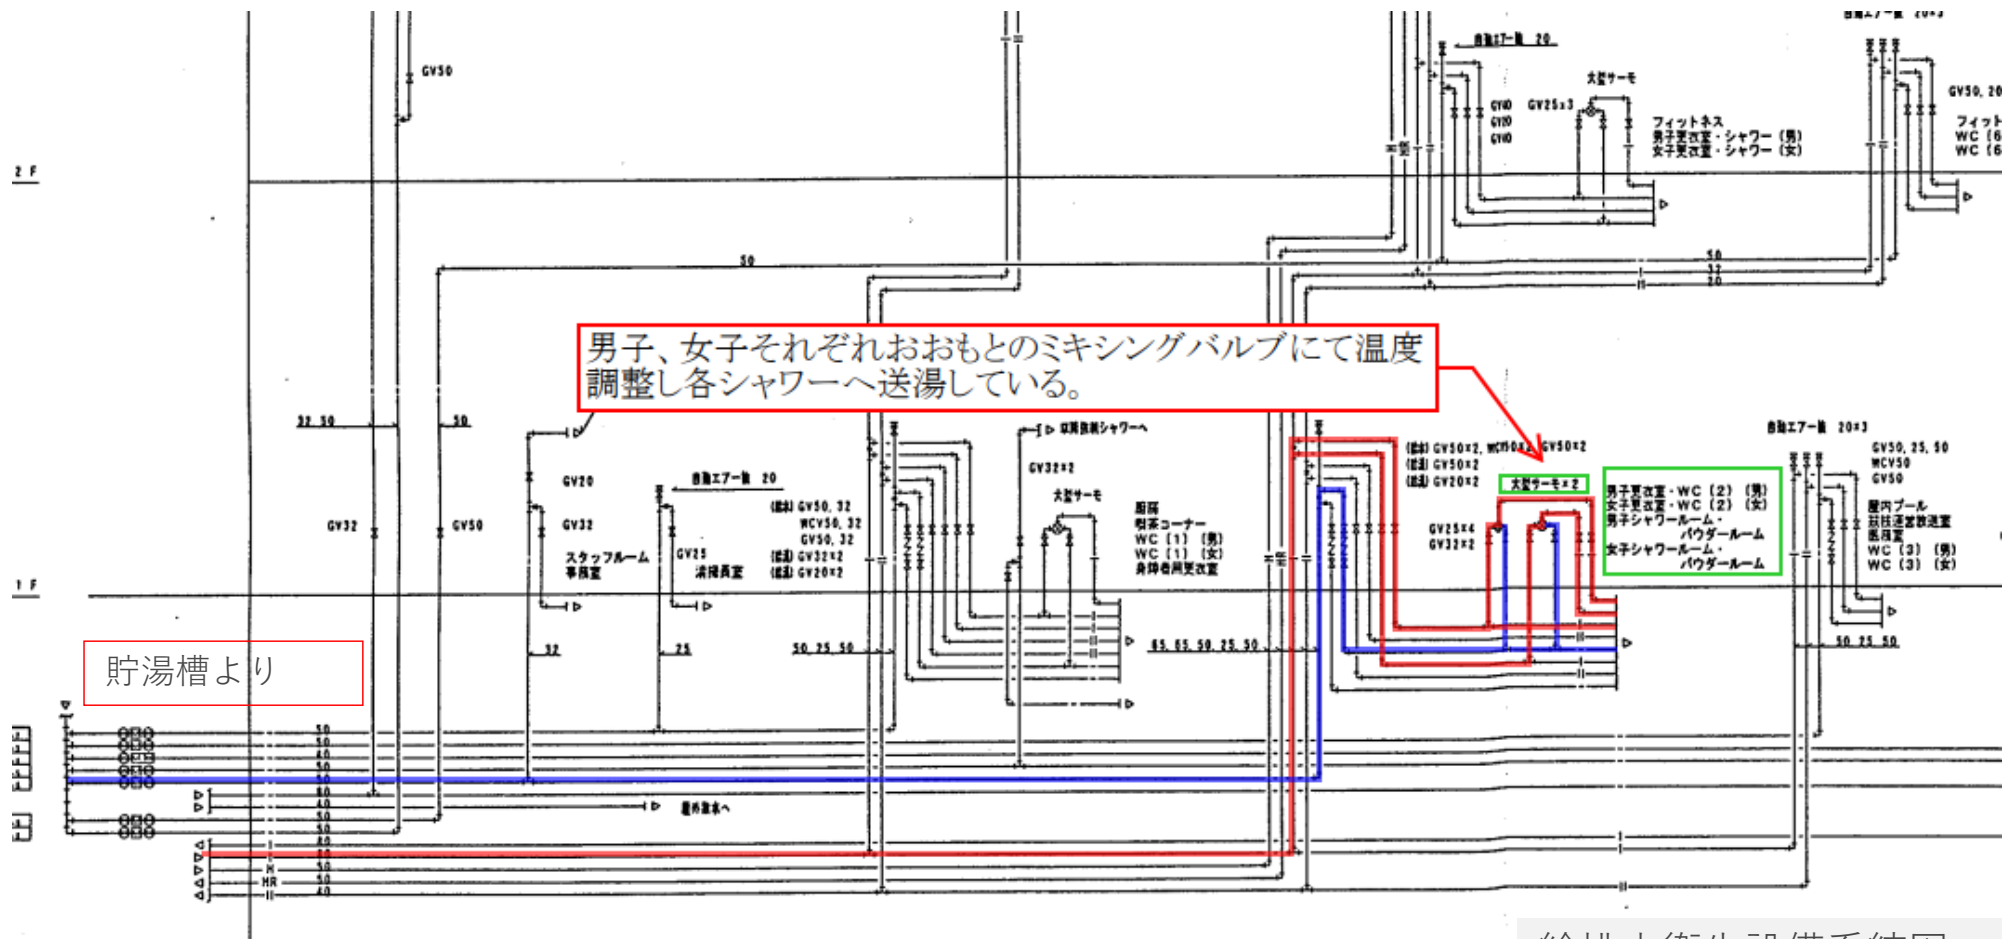


給排水衛生設備系統図

シャワー給湯配管更新範囲図

天井撤去のうえ給湯配管改修

衛生器具・付帯建築工事含む

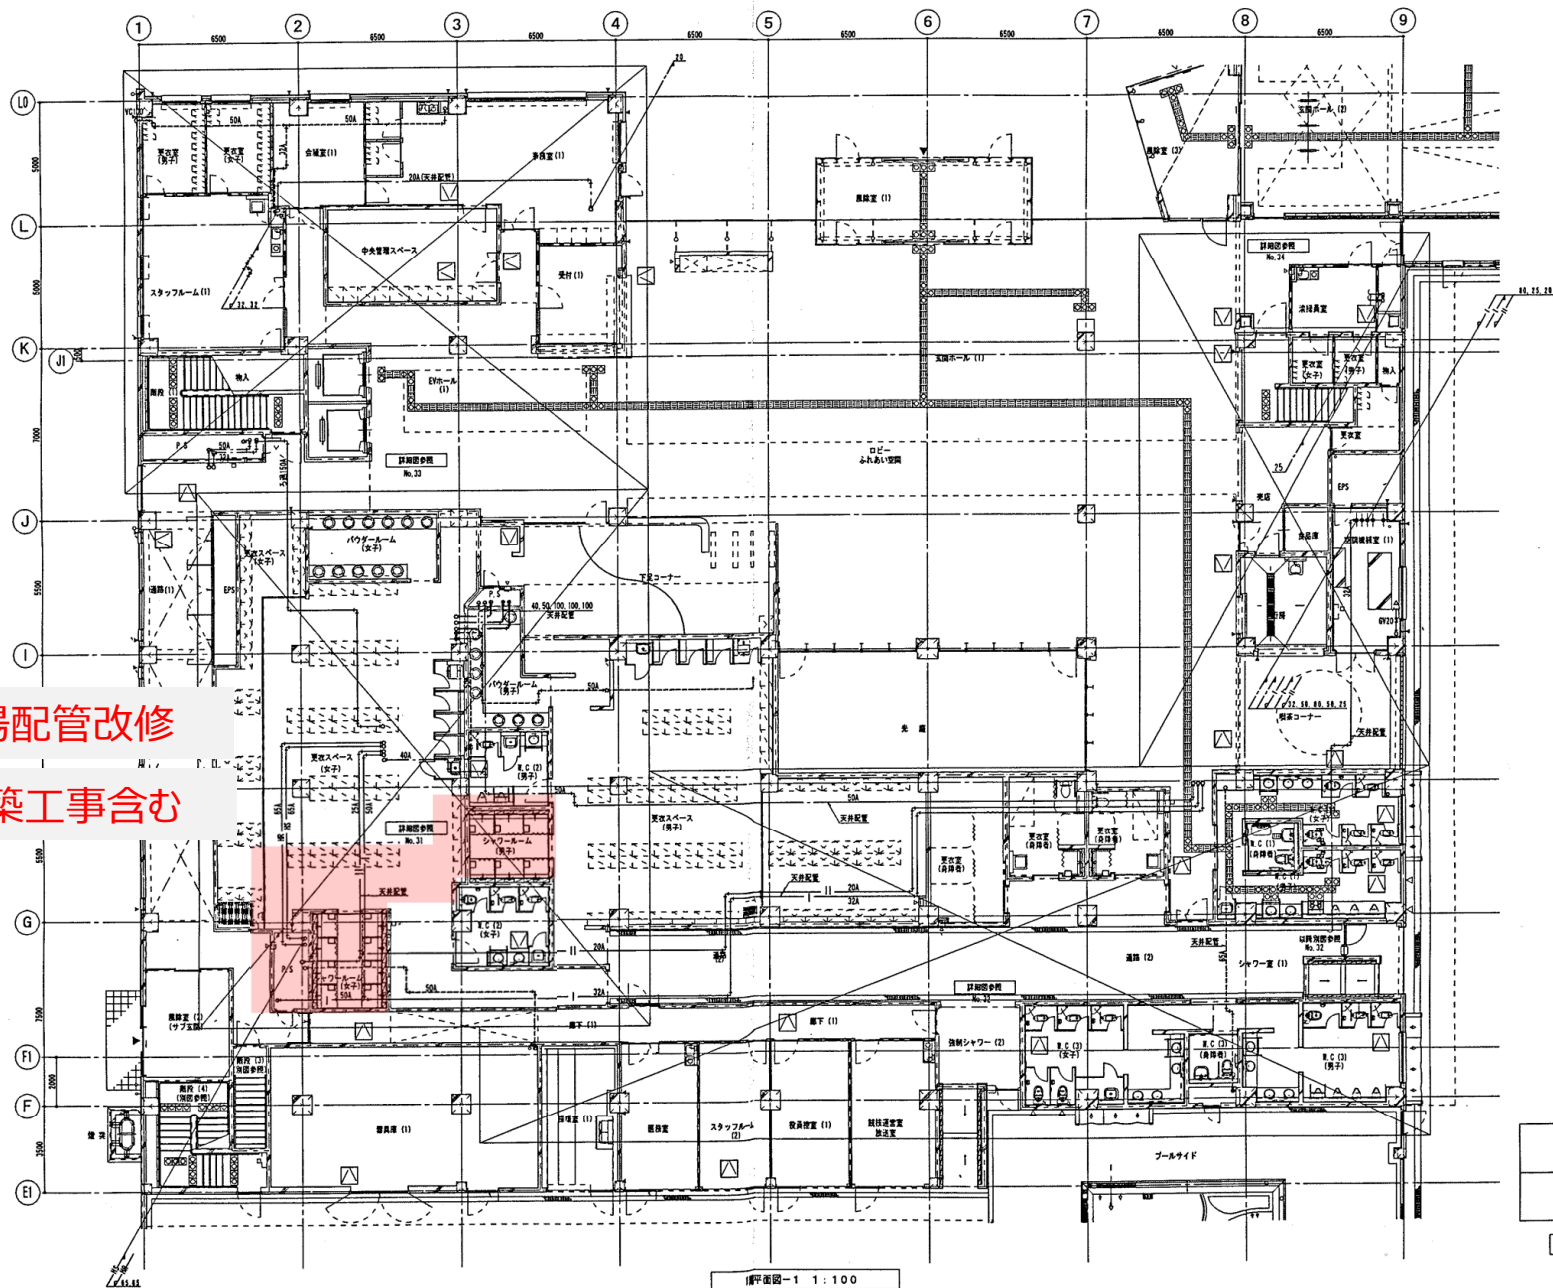

TAKATSUKI CITY HALL A SECTION OF ARCHITECTURE


株式会社 高橋上田設計事務所
TAKAHASHI UEDA ASSOCIAT

飯沼市民プール他複合施設新築に伴う機械設備工事


給排水衛生設備平面図

シャワー給湯配管更新範囲図

男子シャワー

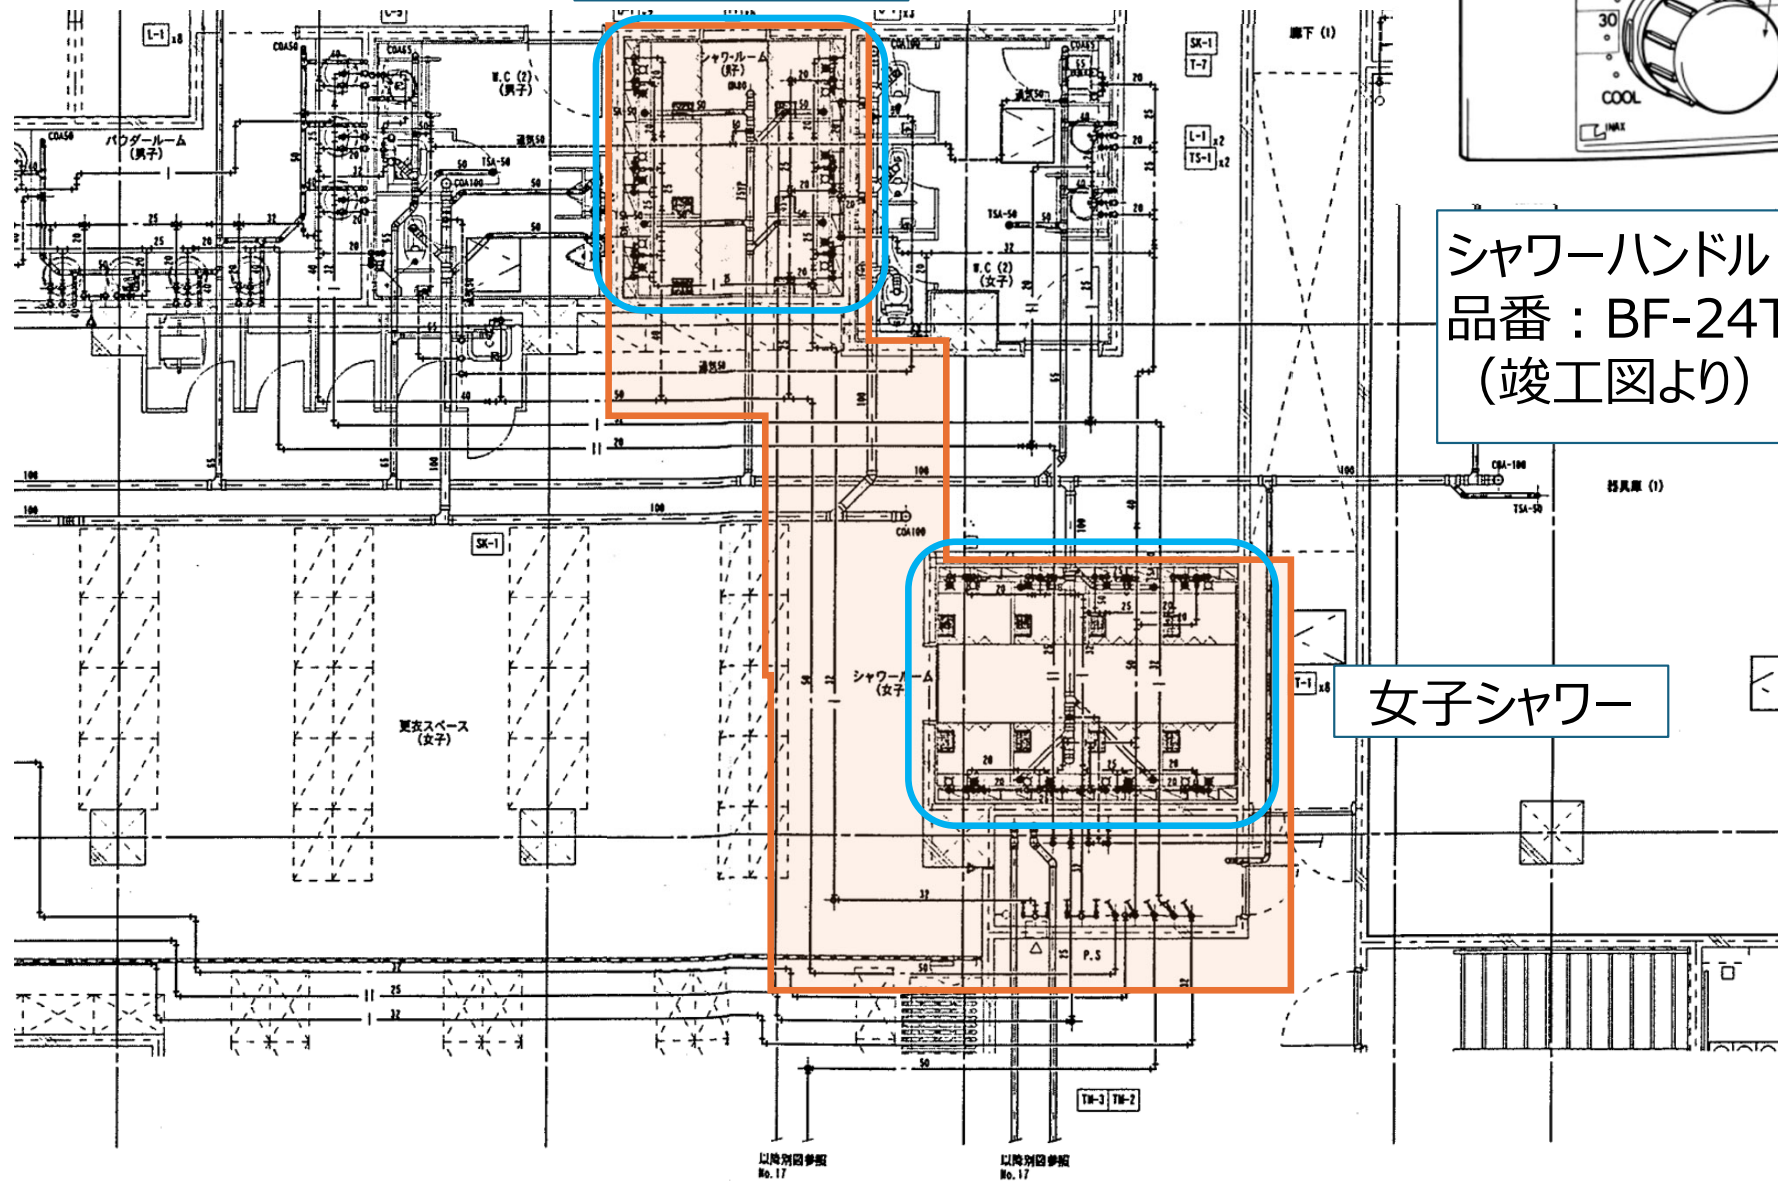


女子シャワー

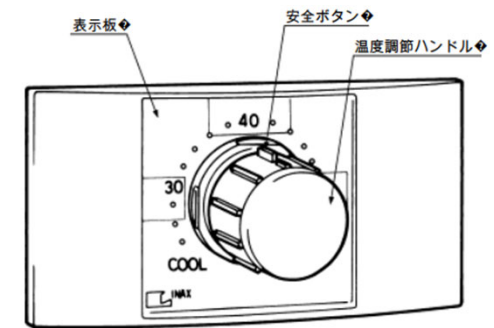

シャワーハンドル
品番：BF-24TP
(竣工図より)

給排水衛生設備平面詳細図

シャワールームの出湯状況

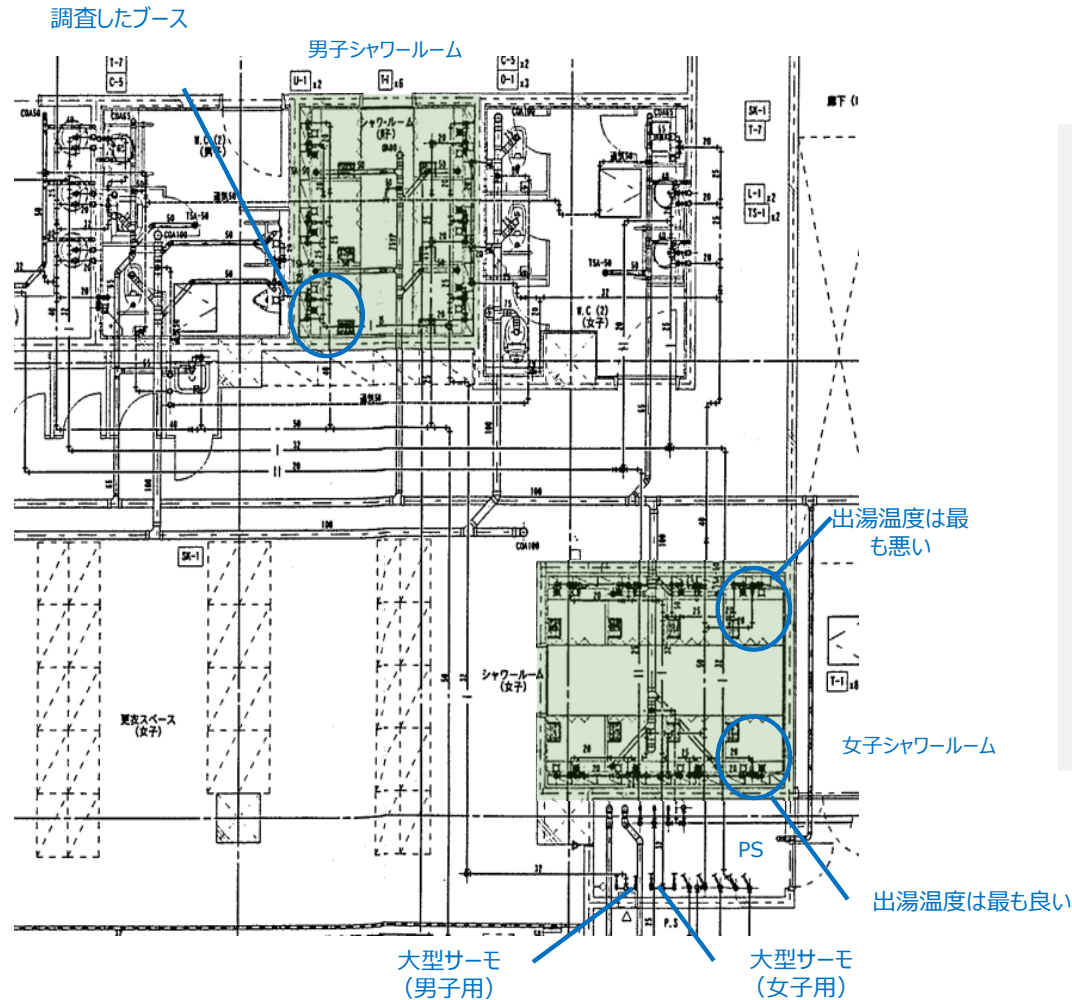

■ 男子シャワールームでの調査

- ✓ 調査時においては、適温になるまでの時間は数秒くらいで特に長く感じない。
- ✓ シャワーブース内の手元サーモを中央に合わせると温度が低く感じるが、大きく給湯側にあわせることで適温になる。
- ✓ 出湯中の温度変化はほぼ感じられない。

■ 出湯温度について施設管理者へのヒアリング

- ✓ 女子シャワーのほうが特に悪い。
- ✓ 女子シャワールームに入って左側のシャワーブースは全体的に悪い。
- ✓ 特に一番奥のシャワーブースが悪い。