

給水装置工事申込手続ガイド

高 槻 市 水 道 部

令和 7 年 10 月

目次

1. 主な手続フロー	1
2. 給水装置工事申込み	
1) 給水装置工事申込みの提出	2
2) 設計審査～納入通知書発行～工事着手の承認	3
3. 検査	
1) 検査申込み	6
2) 給水装置工事申込みに伴うメーターの取扱い	8
3) 検査の受検	8
4. 給水装置工事申込書の記入例及び図面作成例	
給水装置工事申込書の記入例	10
図面の作図例	12

● 用語の定義

- ・ 高槻市企業管理者 : 管理者
- ・ 指定給水装置工事事業者 : 指定業者
- ・ 給水装置工事主任技術者 : 主任技術者


● 用語の説明

- ・ 標準処理期間:
 適正な書類の処理に要する通常時の処理期間をいう。そのため、
 書類不備による修正期間は、標準処理期間に含まない。

● 文中の凡例

- ・ 文中の【○-○-○” ○○○○○○”】は給水装置工事施行指針の参照先（第○編第○章第○項）を示している。

1 主な手続フロー

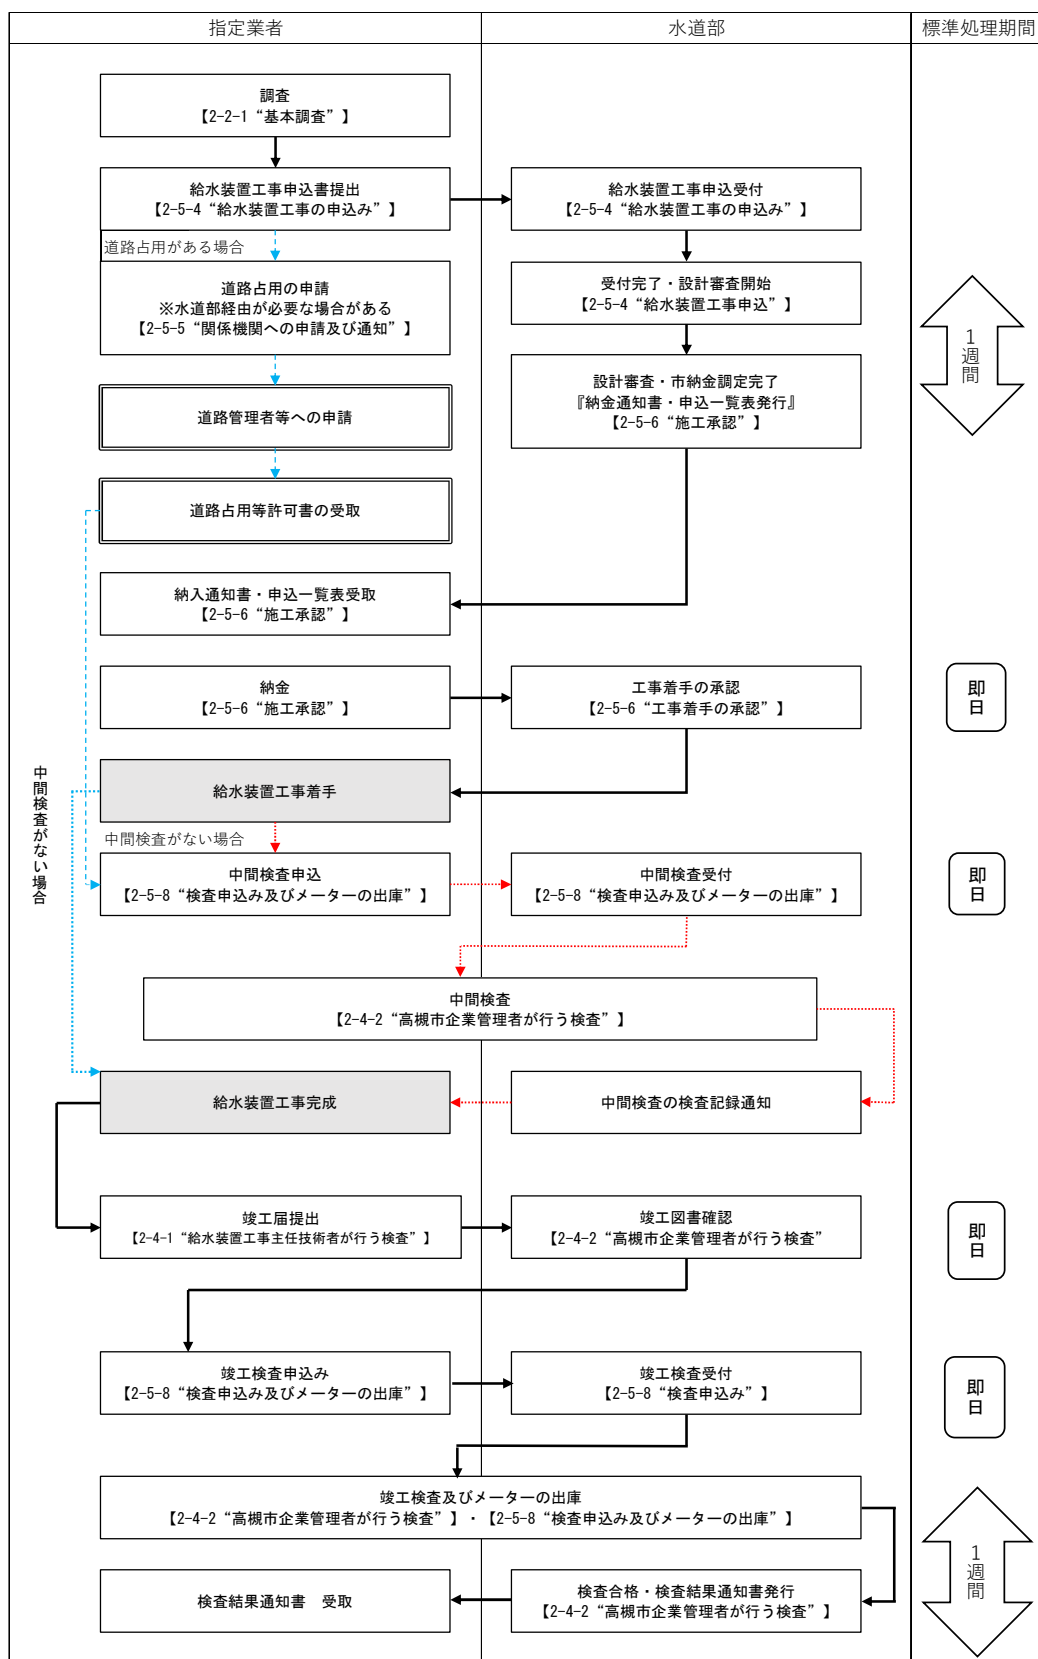

凡例

必要な手続等項目

施工段階（特に手続なし）

関係部署での手続

→ 必要の手続きの流れ

---> 道路占有がある場合

.....> 中間検査がある場合

.....> 中間検査がない場合

2 給水装置工事申込み

1) 給水装置工事申込み

工事申込書及び図面の作成方法は、巻末にある作図例等を参照にしてください。

なお、給水装置の設計段階においては、【2-2 “計画と設計”】及び【2-6 “その他”】の各項目を参照してください。

<<給水装置工事申込み>>

時 間 : 開庁日の終日(8:45~17:15)

場 所 : 水道部庁舎 2 階給水チーム窓口

必要書類 : 表-1 を参照 ※

提出部数 : 正本 1 部

留意事項等 :

- ・ 同一敷地であれば 1 つの申込みとすることができます。
なお、配水支管に関する工事申込みも同様です。
- ・ 給水詳細協議を行っている店舗や集合住宅等は、水理計算書を添付してください。
- ・ 占用申請に関する経由印等の対応は、工事申込書提出時に行いますので、ご持参ください。なお、占用先に応じて手続きが異なるためご注意ください(【2-5-5“関係機関への申請及び通知”】)

主な関連項目 : 【2-2-19 “給水装置工事申込みの図面作成”】

【2-5-4 “給水装置工事の申込み”】

【3-1 “給水装置工事申込みに係る様式集”】

※工事申込みに添付する様式書類は、随時改訂を行っておりますので、ご注意ください。

2) 設計審査～納入通知書発行～工事の着手

水道部は、工事申込みの受付を窓口で行い、設計審査を開始し、審査完了日をもって市納金額が決定したものを納入通知書として発行します。

<<設計審査>>

標準処理期間 : 1週間

審査内容 : 設計審査は、適正な給水装置工事の施工を確保するため、工事着手前に設置しようとする給水装置の構造、使用材料及び施工方法が、供給規定、施工令第6条及び【2-2 “計画と設計”】に適合していることを確認します。

<<納入通知書受取>>

時間 : 開庁日の終日（8：45～17：15）

場所 : 指定業者持帰棚（水道部庁舎2階給水チーム窓口付近）

留意事項等 : 納入通知書と一緒に格納されている申込一覧表は、仮検査や竣工検査前の給水申込時に使用するため、適切に保管してください。

※受付番号は、納入通知書及び申込一覧に、水栓番号は申込一覧に記載されています。

<<工事着手の承認>>

時間 : 開庁日の終日（8：45～17：15）

場所 : 水道部庁舎2階給水チーム窓口

標準処理期間 : 即日

必要書類 : 納入通知書兼領収書又はその写し

留意事項等 : 工事着手の承認及び市納金の納付をせずに工事の着手はできません。

主な関連項目 : 【2-5-6 “工事着手の承認”】

表-1 給水装置工事申込関連様式一覧

様式 番号	書類の名称	用途・添付条件	自署又は押印者			提出部数	添付書類
			申込者 (届出者)	指定業者 主任技術者	利害関係人		
第 1 号	給水装置工事申込書	申込者が工事を申し込むとき	●	●	－	1 部	図面、位置図
第 2 号	申込一覧表（指定業者用）	複数の給水装置に係る工事を申し込むとき	－	－	－	1 部	－
第 3 号	土地使用承諾書	他人の土地に掘削及び布設するとき	－	－	●	1 部 (写し可)	－
第 4 号	給水管分岐承諾書	他人の私有地から分岐するとき	－	－	●	1 部 (写し可)	－
第 5 号	所有者不明誓約書	分岐又は土地の所有者が不明のとき	●	－	－	1 部	－
第 6 号	断水時協力誓約書	店舗や事務所のような営利目的の建物の工事を申し込むとき	●	－	－	1 部	－
第 7 号	仮設給水装置撤去誓約書	臨時の給水装置を設置するとき	●	●	－	1 部	－
第 8 号	複数水栓対心形浄水器等設置誓約書	浄水器、活水器等を設置するとき	●	－	－	1 部	給水器具の性能等が分かる資料
第 9 号	私設メーター等設置誓約書	私設メーター等を設置するとき	●	－	－	1 部	給水器具の性能等が分かる資料
第 1 0 号	既設管利用誓約書	既設給水管又はメーターを利用するとき	●	－	－	1 部	－
第 1 1 号	給水装置統合・分割届出書	既設給水装置の統合又は分割するとき	●	－	－	1 部	既設給水装置の統合分割の前後が分かる図面等
第 1 2 号	特定施設水道連結型スプリンクラー設備設置誓約書	水道直結式スプリンクラーを設置するとき	●	－	－	1 部	スプリンクラー設備着工届出書
第 1 3 号	覚書（給水支管）	給水支管を布設するとき	●	－	－	2 部	位置図 1 部
第 1 4 号	直結式給水装置（給水支管含む）維持管理届出書	給水支管を布設するとき	●	－	－	1 部	－
第 1 5 号	直結増圧式給水装置に係る誓約書	増圧装置を設置するとき	●	－	－	1 部	－
第 1 6 号	直結式切替えに係る誓約書	給水方式を受水槽式から直結式に切り替えるとき	●	－	－	1 部	－
第 1 7 号	メーターユニット等設置誓約書	メーターユニット、複式メーターボックス等を設置するとき	●	－	－	1 部	承認図
第 1 8 号	覚書（受水槽以下設備）	受水槽設置・更新又は計画一日使用水量が変更となるとき	●	－	－	2 部	位置図 1 部
第 1 9 号	受水槽以下設置維持管理届出書	受水槽を設置・更新するとき	●	－	－	1 部	－

様式 番号	書類の名称	用途・添付条件	自署又は押印者			提出部数	添付書類
			申込者 (届出者)	指定業者 主任技術者	利害関係人		
第 2 0 号	受水槽以下設備届出事項変更届出書	受水槽以下設備に関する届出内容が変更になるとき	●	—	—	1 部	—
第 2 1 号	水道水を混合する専用水道設置誓約書	水道水とその他水源を混合使用する専用水道を設置するとき	●	—	—	1 部	—
第 2 2 号	寄付採納願	配水支管を布設するとき	●	●	—	1 部	寄付採納図
第 2 3 号	土地使用承諾届出書 (配水支管)	配水支管を利害関係者所有地に布設するとき	●	—	●	1 部	—
第 2 4 号	配水支管材料集計表	配水支管布設の工事を申込むとき	—	—	—	1 部	—
第 2 5 号	開発行為等による 給水管先行引込工事誓約書	開発行為等に伴う給水管先行引込みをするとき	●	●	—	1 部	—
第 2 6 号	給水装置工事申込取下届出書	審査完了後、工事申込みを取り下げるとき	●	●	—	1 部	—
第 2 7 号	給水装置工事中間検査申込書 給水装置工事仮検査申込書	中間検査又は仮検査を申し込むとき	—	—	—	1 部	—
第 2 8 号	工程表	複数日に連続した中間検査を申し込むとき	—	—	—	1 部	—
第 2 9 号	断水・洗管・耐圧工事届出書	断水や洗管を伴う工事、耐圧の検査のいずれかを申し込むとき	●	—	—	2 部	断面、位置図 なお、断水を伴う場合周知ピラ
第 3 0 号	夜間・閉庁日工事届出書	夜間又は休日の検査を申し込むとき	●	—	—	2 部	図面、位置図
第 3 2 号	給水装置工事竣工届出書 兼竣工検査申込書	工事が竣工し、竣工検査を申し込むとき	—	●	—	1 部	—
第 3 3 号	給水装置工事確認表	工事竣工後の現場確認の結果を報告するとき	—	●	—	1 部	—
第 3 4 号	給水詳細協議届出書	給水詳細協議をするとき	●	—	—	1 部	様式の裏面参照
第 3 5 号	直結式切替協議届出書	直結式切替協議をするとき	●	—	—	1 部	様式の裏面参照
第 3 6 号	仮設給水装置引継届出書	仮設工事の使用人等を変更するとき	●	—	—	1 部	—
第 3 7 号	給水装置所有者変更届出書	所有者が変更したとき	●	—	—	1 部	様式を参照
第 3 8 号	給水装置の修繕工事完了届出書	修繕工事が完了したとき	●	—	—	1 部	様式を参照
第 3 9 号	私設消火栓使用届出書	私設の消火栓を演習等で使用するとき	●	—	—	2 部	位置図

3 検査

1) 検査申込み

検査日時は、指定業者が管理者に検査を申し込むことで決定されます。

<<検査申込み>>

時 間	: 開庁日の午前中（8：45～12：00）
場 所	: 水道部庁舎 1 階お客様センター窓口
要 件	: 表-2 参照
申 込 期 間	: 閉庁日を除く検査 10 日前から先着順予約制 ※検査申込み翌日の検査は、原則、申し込むことができません。
検 査 時 間	: 開庁日の 9：30～12：00、13：00～15：00（原則）
必 要 書 類	: 表-3 参照
留 意 事 項 等	: ・ 竣工検査は可能な限り午前中に受検してください。 ・ 給水支管の耐圧検査については、水道部の立会いの検査とはせず、竣工届で確認するものとします。ただし、配水支管の耐圧検査は従来どおり立会いで検査を実施します。 ・ 断水作業を伴う工事や、やむを得ず閉庁日及び夜間となる工事については、実施予定日までに余裕をもって施工の工程や日程を管理者と協議してください。 ・ 夜間工事や断水作業を伴う工事は、週末等の閉庁日前を避けてください。
主な関連項目	: 【2-5-8 “検査申込み及びメーターの出庫”】

表-2 検査申込みの要件

検査種別	検査申込要件
中間検査	① 工事着手の承認がなされていること ② 道路掘削を伴う場合は、施工を開始するまでに、道路占用許可、道路使用許可等を提示すること ③ 工事内容に応じた必要書類を提出すること
仮検査	① 工事着手の承認がなされていること ② 給水申込みがなされていること
竣工検査	① 工事着手の承認がなされていること ② 竣工届を提出し、書類検査が受検済みであること ※ ③ 給水申込みがなされていること

※中間検査と同時に竣工検査を行う場合、必要書類を検査申込時に提出してください。

表-3 検査申込み必要書類

検査種別	必要な書類			添付書類
中間検査	△	占用許可書 ※1 道路使用許可書 施工通知（消防）	—	
	●	【様式第27号】給水装置工事中間検査申込書 給水装置工事仮検査申込書	1部	—
	△	【様式第28号】工程表	1部	—
	△	【様式第29号】断水・洗管・耐圧届出書	2部	・平面図 又は立体図 ・位置図 ・断水の通知ビラ
	△	【様式第30号】夜間・閉庁日工事届出書	2部	・平面図 ・位置図
仮検査	●	【様式第27号】給水装置工事中間検査申込書 給水装置工事仮検査申込書	1部	—
竣工検査	●	【様式第32号】給水装置工事竣工届出書 兼竣工検査申込書	1部	—
	●	【様式第33号】給水装置工事確認表	1部	—
	●	竣工図面 ※2	1部	—

凡例 ●：必要 △：場合によっては必要

※1 府道や国道等の占用においては、必要書類が別途あるため、道路管理者に確認してください。

※2 配水支管の工事の場合、寄付採納用図面1部及び位置図1部が追加で必要となります。

2) 給水装置工事申込みに伴うメーターの取扱い

(1) メーターの出庫手続

メーターは、指定業者が行った検査申込みに基づき、仮検査又は竣工検査の当日に出庫することを原則とします。

ただし、集合住宅のようにメーターを複数設置する場合、又はメーター口径50mm以上のような大口径メーターを設置する場合、検査申込時に水道部と協議のうえメーターの出庫時期を決定します。

(2) 既設メーターの返却

撤去や改造の工事に伴い、取り外した既設メーターは、必ず水道部に返却してください。

3) 検査の受検

分岐及び撤去工事等及び工事完了後は、必ず検査をうけなければなりません。

竣工検査合格後、水栓番号とメーター番号が確認できる検査結果通知書を交付します（標準処理期間 1 週間）。

<<検査の受検>>

留意事項等 :

- ・ 仮検査及び竣工検査の合格をもって検査後の給水申込みの受付処理ができるため、適正な時期で検査受検を行うようにしてください。
- ・ 断水を伴う工事を行う場合、水道部で配水管の弁操作を行うため、指定業者は必要に応じて各戸の止水栓の操作や断水範囲における使用者の対応を実施してください。

主な関連項目 : 【2-4-2 “高槻市企業管理者が行う検査”】

4 給水装置工事申込書の記入例及び図面の作図例

掲載している記入例等は以下のとおりである。

<<給水装置工事申込書の記入例>>

【様式第1号】給水装置工事申込書《記入例》	10
【様式第2号】申込一覧表（指定業者用）《記入例》	11

<<図面の作図例>>

戸建住宅（新設・改造工事）	12
戸建住宅（新設・改造工事）《注釈あり》	13
戸建住宅（増設工事）	14
戸建住宅（増設工事）《注釈あり》	15
集合住宅（平面図）	16
集合住宅（平面図）《注釈あり》	17
集合住宅（立体図）	18
集合住宅（立体図）《注釈あり》	19
宅地造成（寄付採納図）	20
宅地造成（寄付採納図）《注釈あり》	21
宅地造成（平面図）	22
宅地造成（平面図）《注釈あり》	23
宅地造成（立体図）	24
宅地造成（立体図）《注釈あり》	25

受付番号					受付日 令和 年 月 日	決裁日 令和 年 月 日
------	--	--	--	--	--------------	--------------

給 水 装 置 工 事 申 込 書

令和 〇 年 〇 月 〇 日

(宛先) 高槻市企業管理者

加入金及び手数料について
合意し、同条例第4条第1項
なお、同条例第5条第1項

〇〇水道設備

申込者
(委任者)

住所 〇〇市〇〇町△丁目△番△

氏名 高槻 太郎

(※)申込者が自署しない場合は、記名押印をしてください。

委任事項

- ・本工事申込みの手續きに関する事
- ・本工事の施工に関する事
- ・本工事申込みにあたる市納金の納付及び還付に関する事

配水管等からの分岐して給水管を設ける工事及び
給水装置の配水管への取付口からメーターまでの
工事を施工する場合、“適切に作業を行うことができ
る技能を有する者”を記入してください。

代表者名 水道 太郎

(※)代表者が自署しない場合は、記名押印をしてください。

指定番号 〇〇〇 / 電話番号 〇〇〇 - 〇〇〇 - 〇〇〇〇

主任技術者	氏名	水道 太郎	状番号	〇〇〇〇
配管技能を有する者	氏名	水道 次郎		
工事場所	高槻市	〇〇町		
既設給水装置	☒ 有・ ☐ 無 ☐ 引込のみ	件数	〇 件	〇〇〇〇
道路掘削	☒ 有・ ☐ 無	☒ 市道・ ☐ 府道・ ☐ 国道・ ☐ その他		
建築確認	☒ 有・ ☐ 無	階数	〇 階	建物用途
				☒ 戸建住宅・ ☐ 集合住宅

給水装置工事において複数のメーター（水栓番号）に係る給水装置工事を行う場合は、【様式第2号】申込一覧表（指定業者用）が必要となることに留意してください。

現地で既設メーター番号を確認し、記入してください。

太線枠内を記入等してください

記入すべき箇所

記入すべき箇所

工事申込対象給水装置（水栓番号）が複数ある場合は、工事申込みに本様式の添付が必要となります。

申込一覧表 (指定業者用)

記入例

[illegible]

現地で既設メーター番号を確認し、
記入してください。


既設給水装置の統合又は分割に係る申込みについては“統合”又は“分割”を記入してください。

部屋番号や号地番号等を記入してください。
 なお、部屋番号等が未定の場合、工事申込
 時は記入せず、竣工時に記入してください。

申込区分には“新設・増設・改造・撤去”に該当するものを記入してください。
詳細は、2-1-7“給水装置工事の種類”を参照のうえ記入してください。

戸建住宅（新設・改造工事）


凡例 新設：赤色実線（ほかの線に比べて太く）
既設：黒色破線

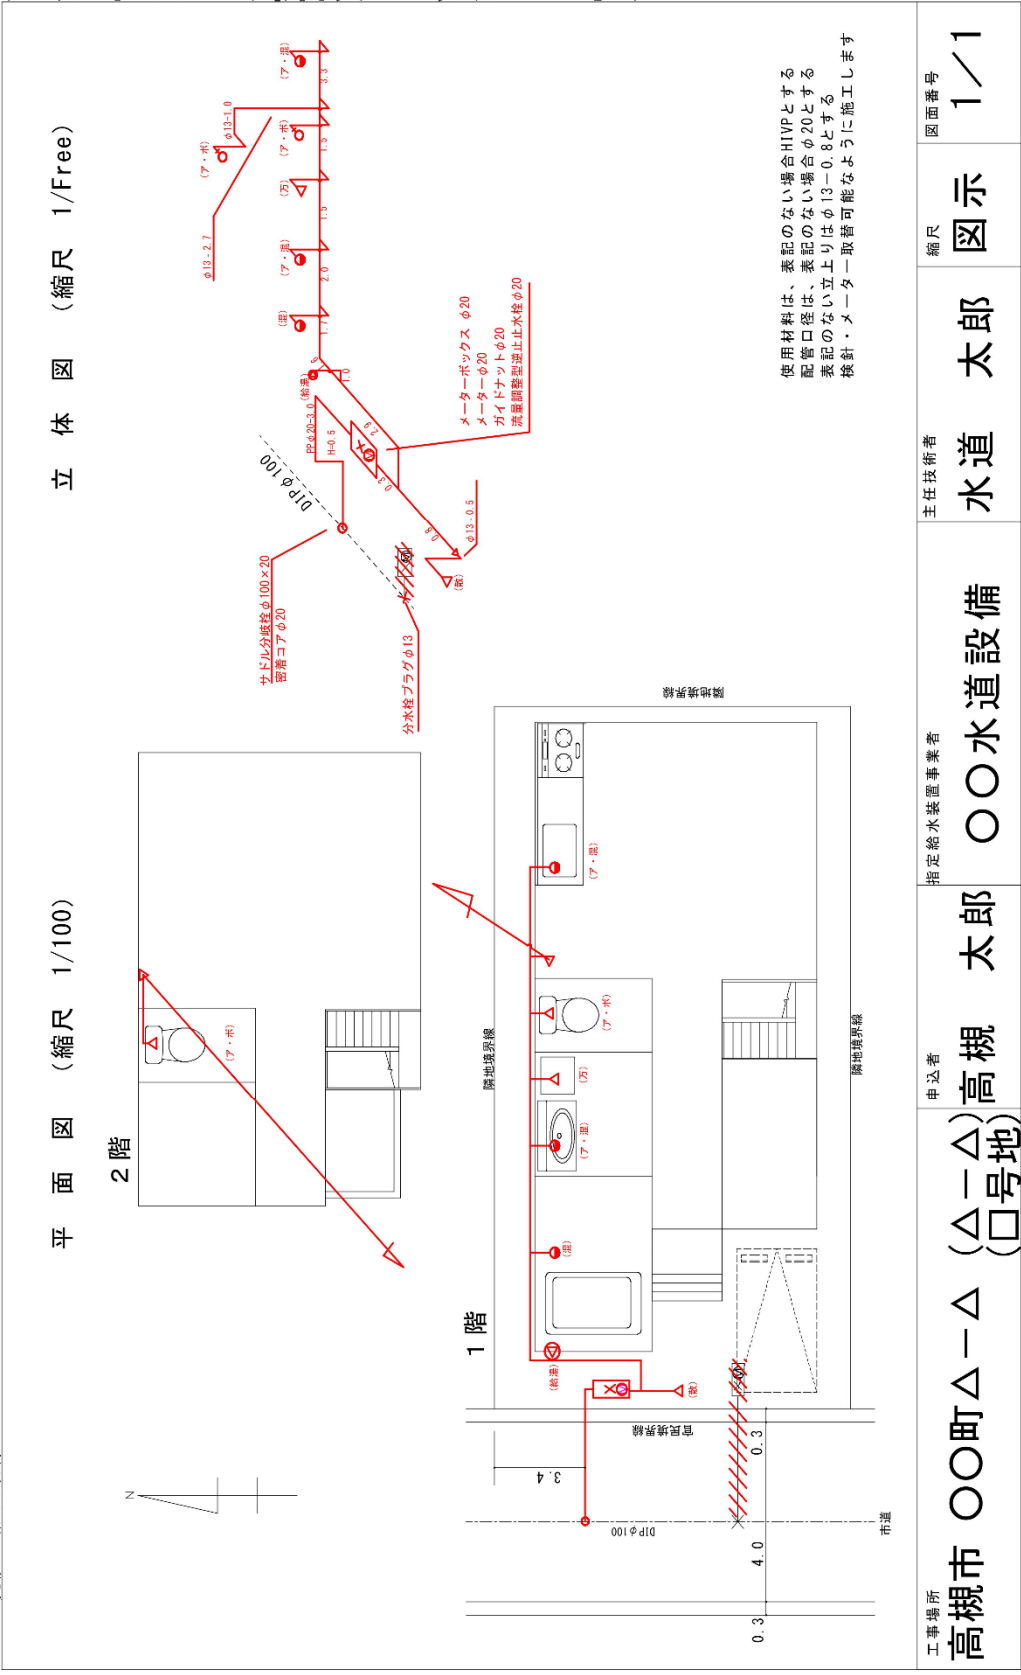

※ 複数の縮尺の図面を1つにまとめる場合、その図面ごとに図示すること
※ 縮尺は、1/100、1/150、1/200、1/250、1/300を標準とする

(図面のサイズはA3とする)

戸建住宅（新設・改造工事）

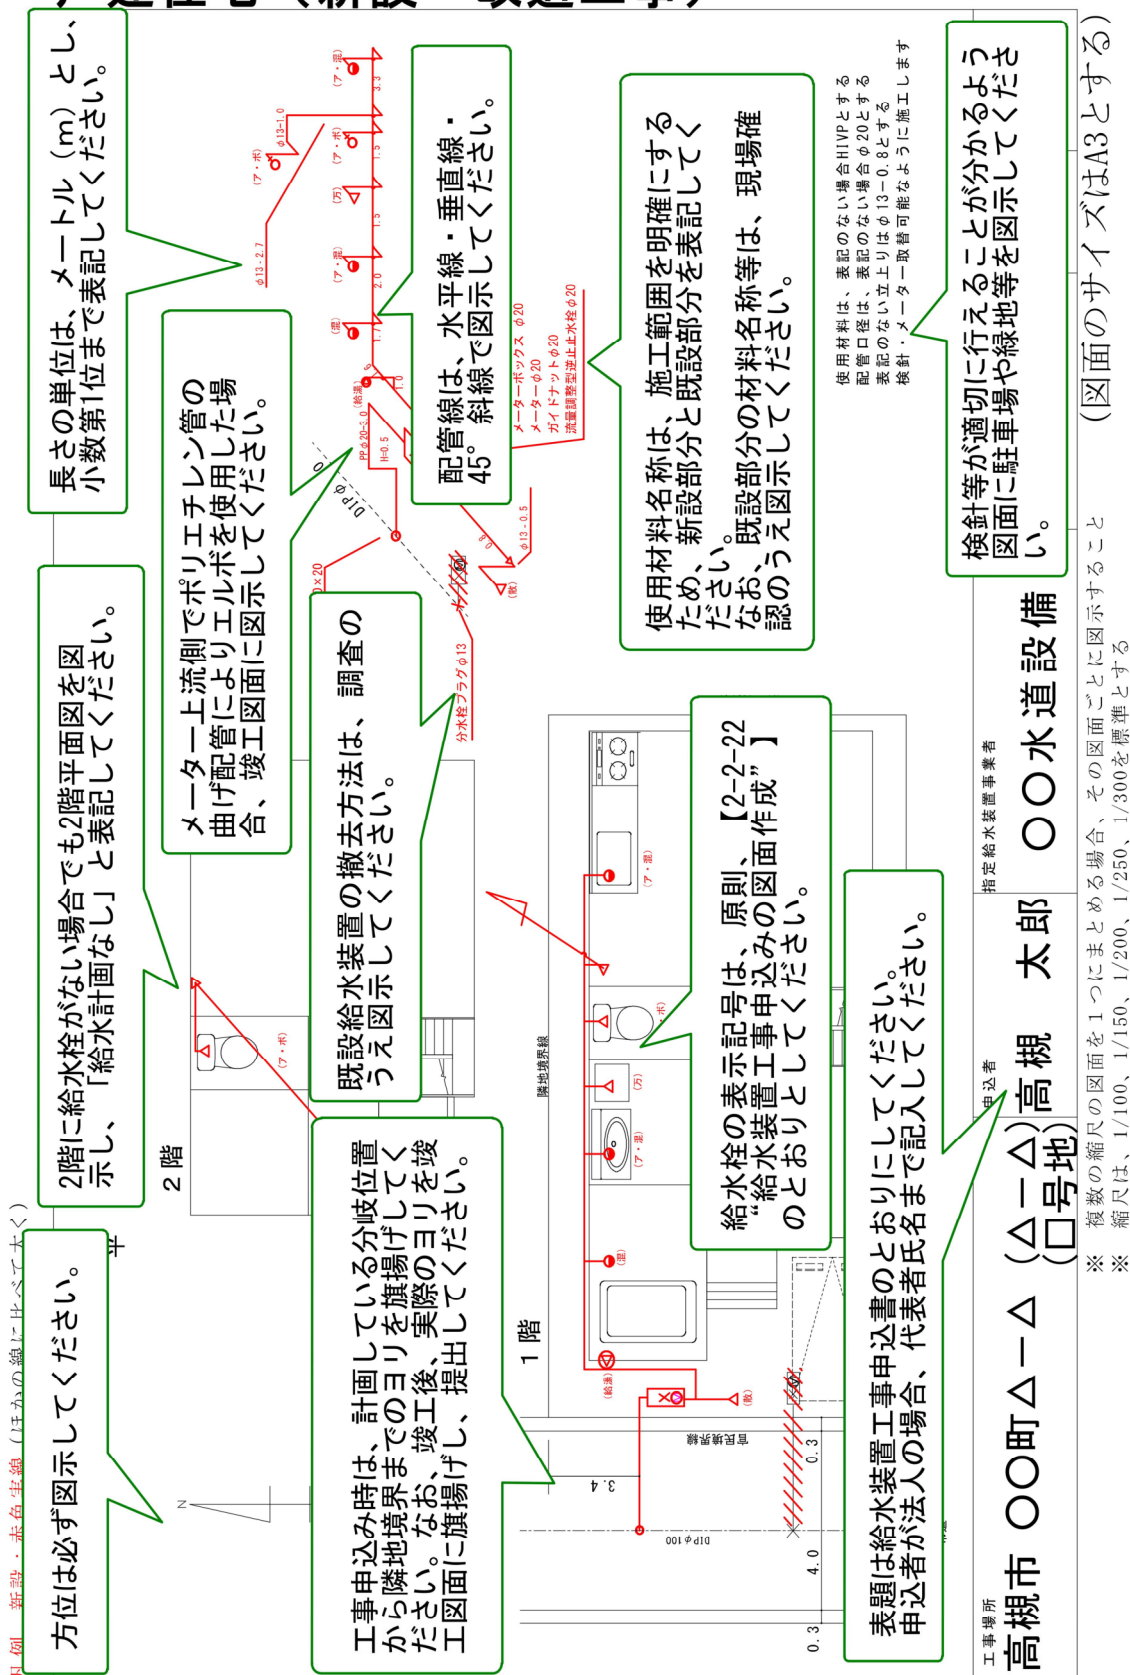

工事場所

高槻市 〇〇町△-△ (△-△) (□号地)

申込者

高槻 太郎

指定給水装置事業者

〇〇水道設備

図面：原寸縮尺

平面図 (縮尺 1/100)

2階

立体図 (縮尺 1/Free)

1階

使用材料及び配管口径は、表記のない場合以下のとおりとする。
ヘッダー上流側：HIVPφ20
ヘッダー下流側：XPEPφ16
表記のない立上りはφ16—0.8とする
検針・メーター取付可能なように施工します
出水確認済

工事場所

高槻市 〇〇町△-△ (△号地)

申込者

高槻 太郎

指定給水装置事業者

〇〇水道設備

主任技術者

水道 太郎

縮尺

図示

図面番号

1/1

※ 複数の縮尺の図面を1つにまとめる場合、その図面ごとに図示すること
※ 縮尺は、1/100、1/150、1/200、1/250、1/300を標準とする

戸建住宅（増設工事）

注釈あり

立面図 (縮尺 1/100)

2階

方位は必ず図示してください。

2階に給水栓がない場合でも2階平面図を図示し、「給水計画なし」と表記してください。

配管線は、水平線・垂直線・45°斜線で図示してください。

1階

給水栓の表示記号は、原則、【2-2-22 “給水装置工事申込みの図面作成”】のとおりとしてください。

表題は給水装置工事申込書のとおりにしてください。申込者が法人の場合、代表者氏名まで記入してください。

立体図 (縮尺 1/Free)

長さの単位は、メートル (m) とし、小数第1位まで表記してください。

使用材料名称は、施工範囲を明確にするため、新設部分と既設部分を表記してください。既設部分の材料名称等は、現場確認のうえ図示してください。

使用材料及び配管口径は、表記のない場合以下のとおりとする。
 ヘッダー上流側：HVPφ20
 ヘッダー下流側：XPEPφ16
 表記のない立上りはφ16-0.8とする
 検針・メーター取替可能なように施工します
 出水確認済

検針等が適切に行えることが分かるよう図面に駐車場や緑地等を図示してください。

工事場所 高槻市 〇〇町△-△ (△号地)

申込者 高槻 太郎

指定給水装置事業者 〇〇水道設備

※ 複数の縮尺の図面を1つにまとめる場合、その図面ごとに図示すること


※ 縮尺は、1/100、1/150、1/200、1/250、1/300を標準とする

(図面のサイズはA3とする)

集合住宅（平面図）

凡例 新設：赤色実線（ほかの線に比べて太く）
既設：黒色破線

平面図

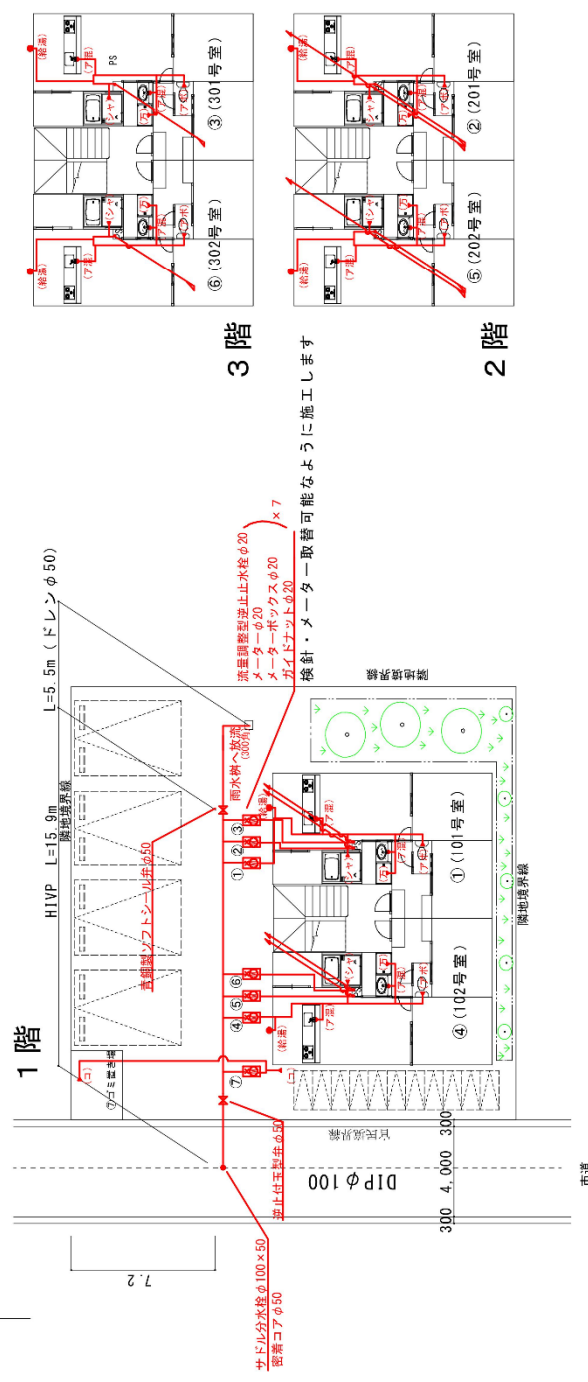


手数料延長 H1VP φ50 L=15.9m
ドレン延長 H1VP φ50 L=5.5m

工事場所	高槻市 〇〇町△-△ (△-△)	申込者	高槻 太郎	指定給水装置事業者	〇〇水道設備	主任技術者	水道 太郎	縮尺	1/200	図面番号	1/2
------	------------------	-----	-------	-----------	--------	-------	-------	----	-------	------	-----

※ 複数の縮尺の図面を1つにまとめる場合、その図面ごとに図示すること
※ 縮尺は、1/100、1/150、1/200、1/250、1/300を標準とする
(図面のサイズはA3とする)


集合住宅（平面図）

＜ 注釈あり ＞

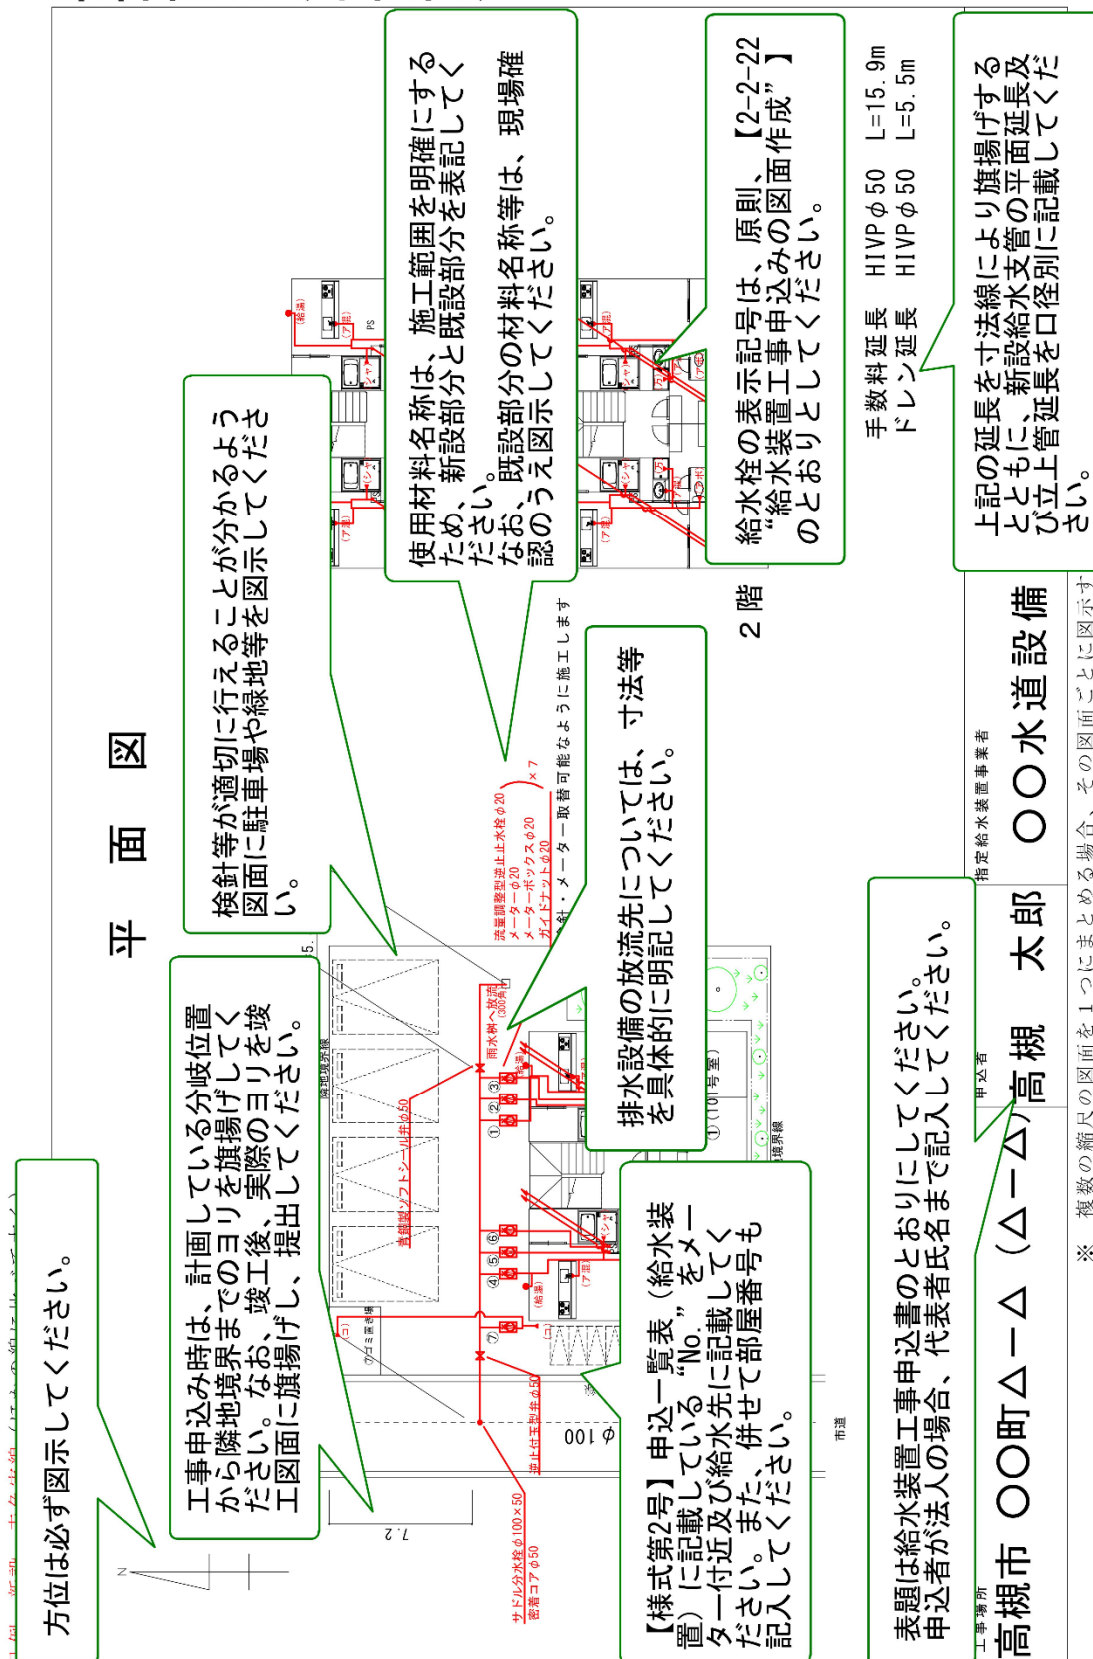

集合住宅（立体図）

凡例 新設：赤色実線（ほかの線に比べて太く）
既設：黒色破線

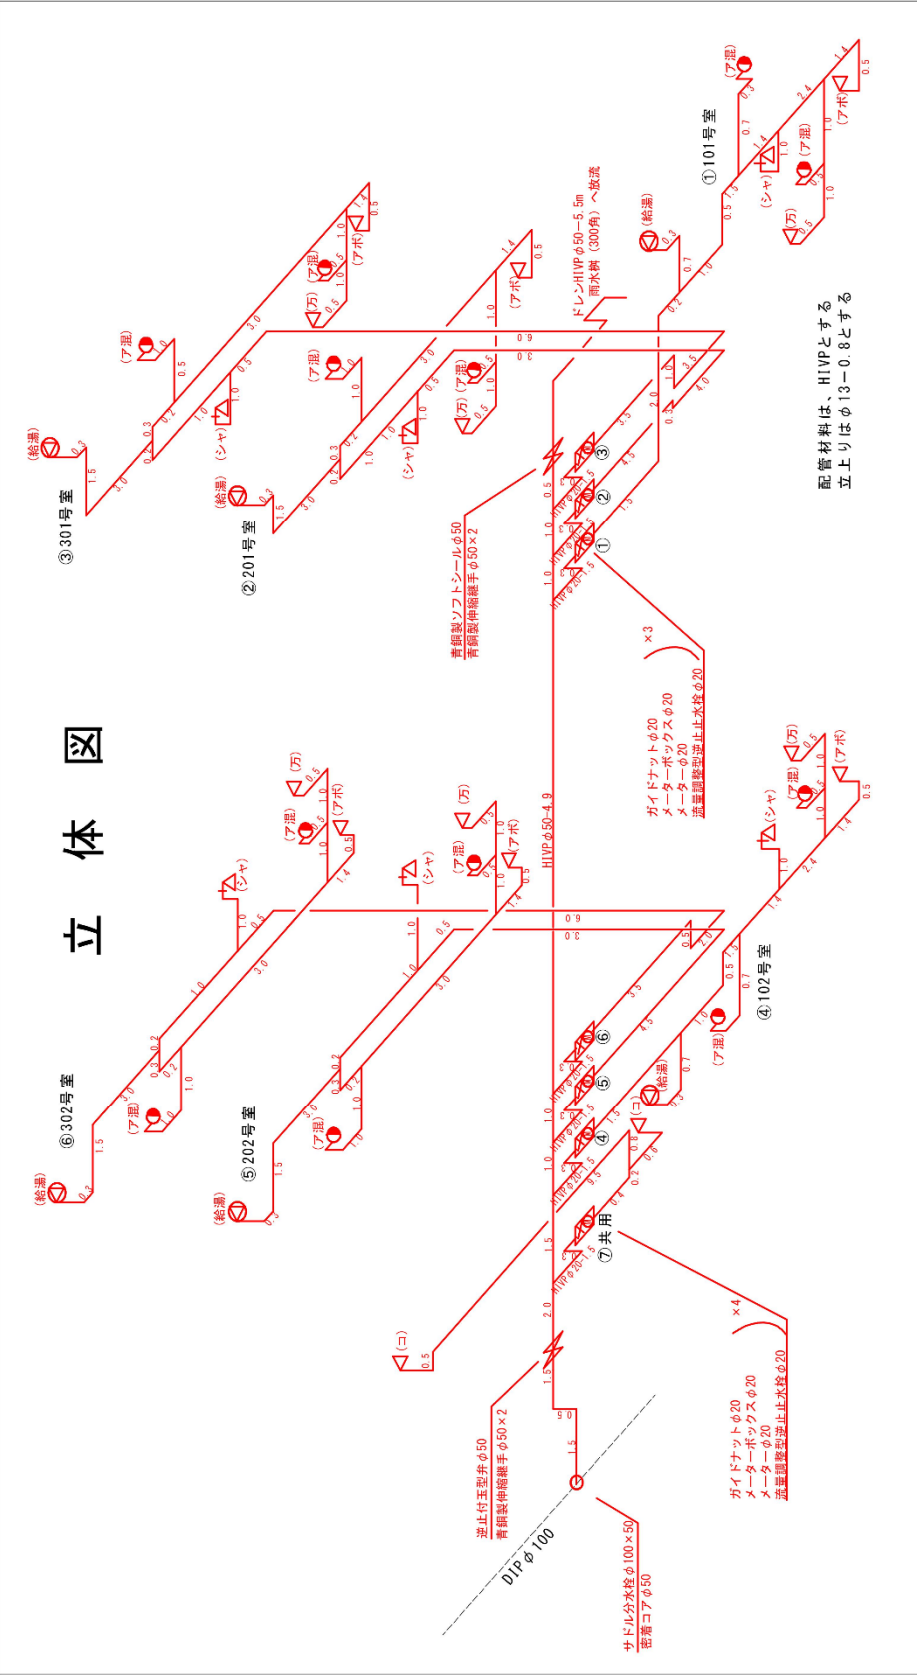

工事場所 高槻市 〇〇町△-△ (△-△)	申込者 高槻 太郎	指定給水装置事業者 〇〇水道設備	主任技術者 水道 太郎	縮尺 1/Non	図面番号 2/2
--------------------------	--------------	---------------------	----------------	-------------	-------------


※ 複数の縮尺の図面を1つにまとめる場合、その図面ごとに図示すること
※ 縮尺は、1/100、1/150、1/200、1/250、1/300を標準とする

(図面のサイズはA3とする)

集合住宅（立体図）

＜ 注釈あり ＞


凡例 新設：赤色実線（ほかの線に比べて太く）
既設：黒色破線

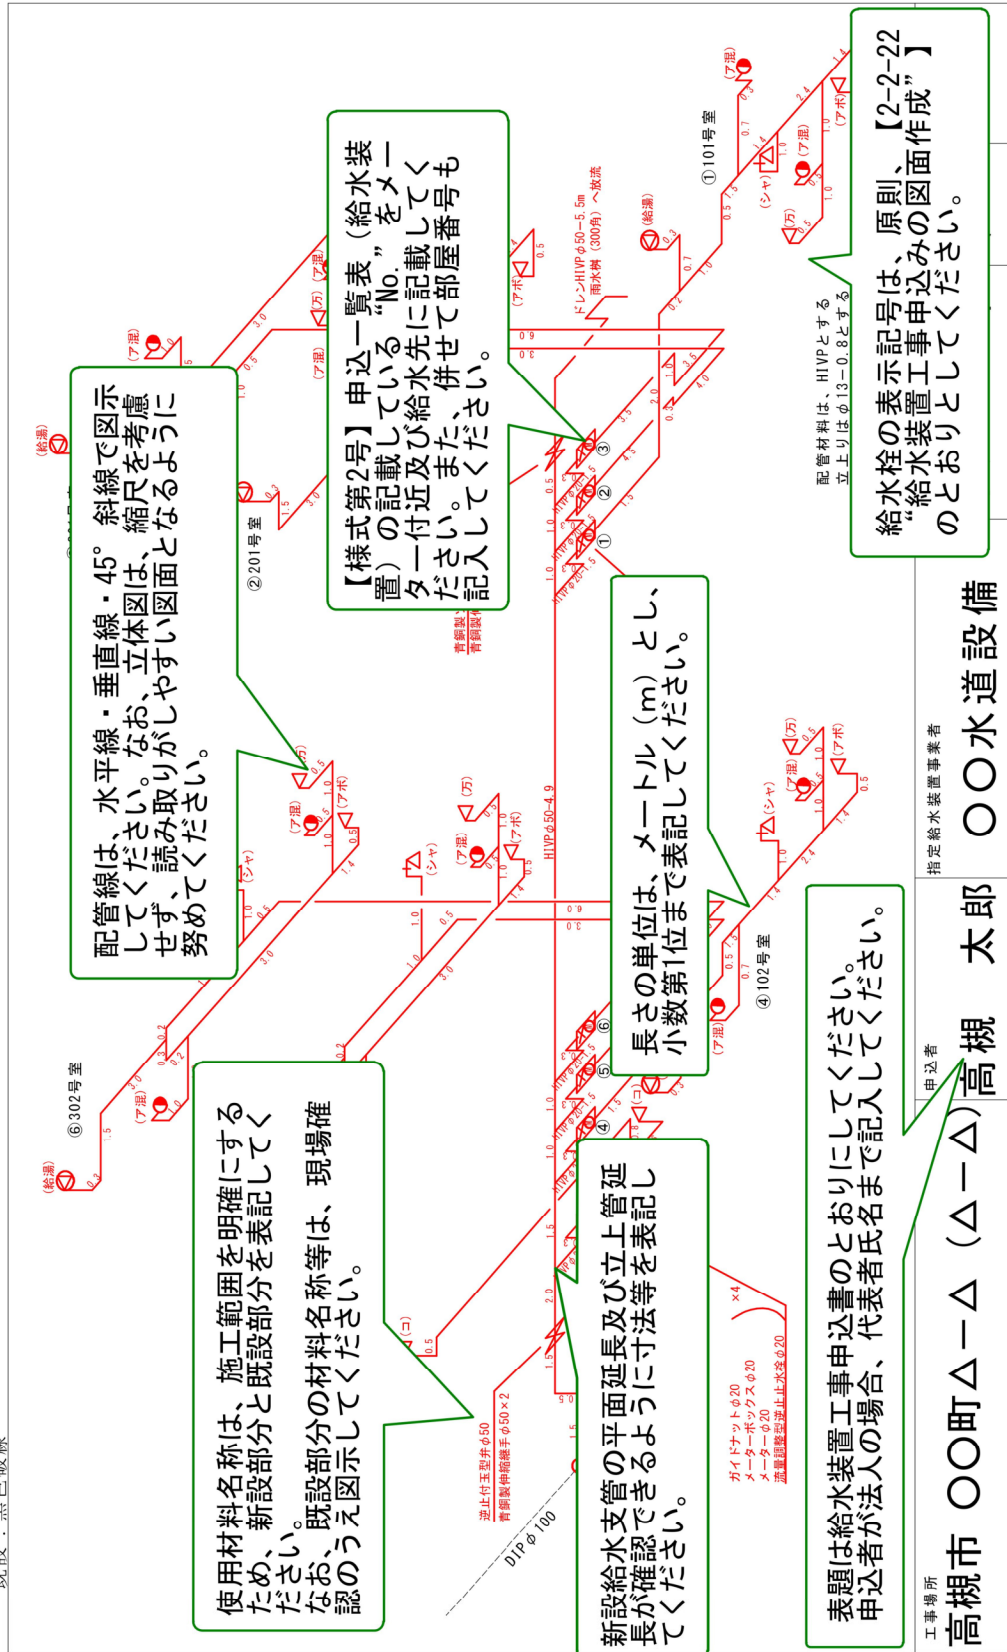

※ 複数の縮尺の図面を1つにまとめる場合、その図面ごとに図示すること（図面のサイズはA3とする）
※ 縮尺は、1/100、1/150、1/200、1/250、1/300を標準とする

宅地造成（寄付採納図）


凡例 新設：赤色実線（ほかの線に比べて太く）
既設：黒色破線

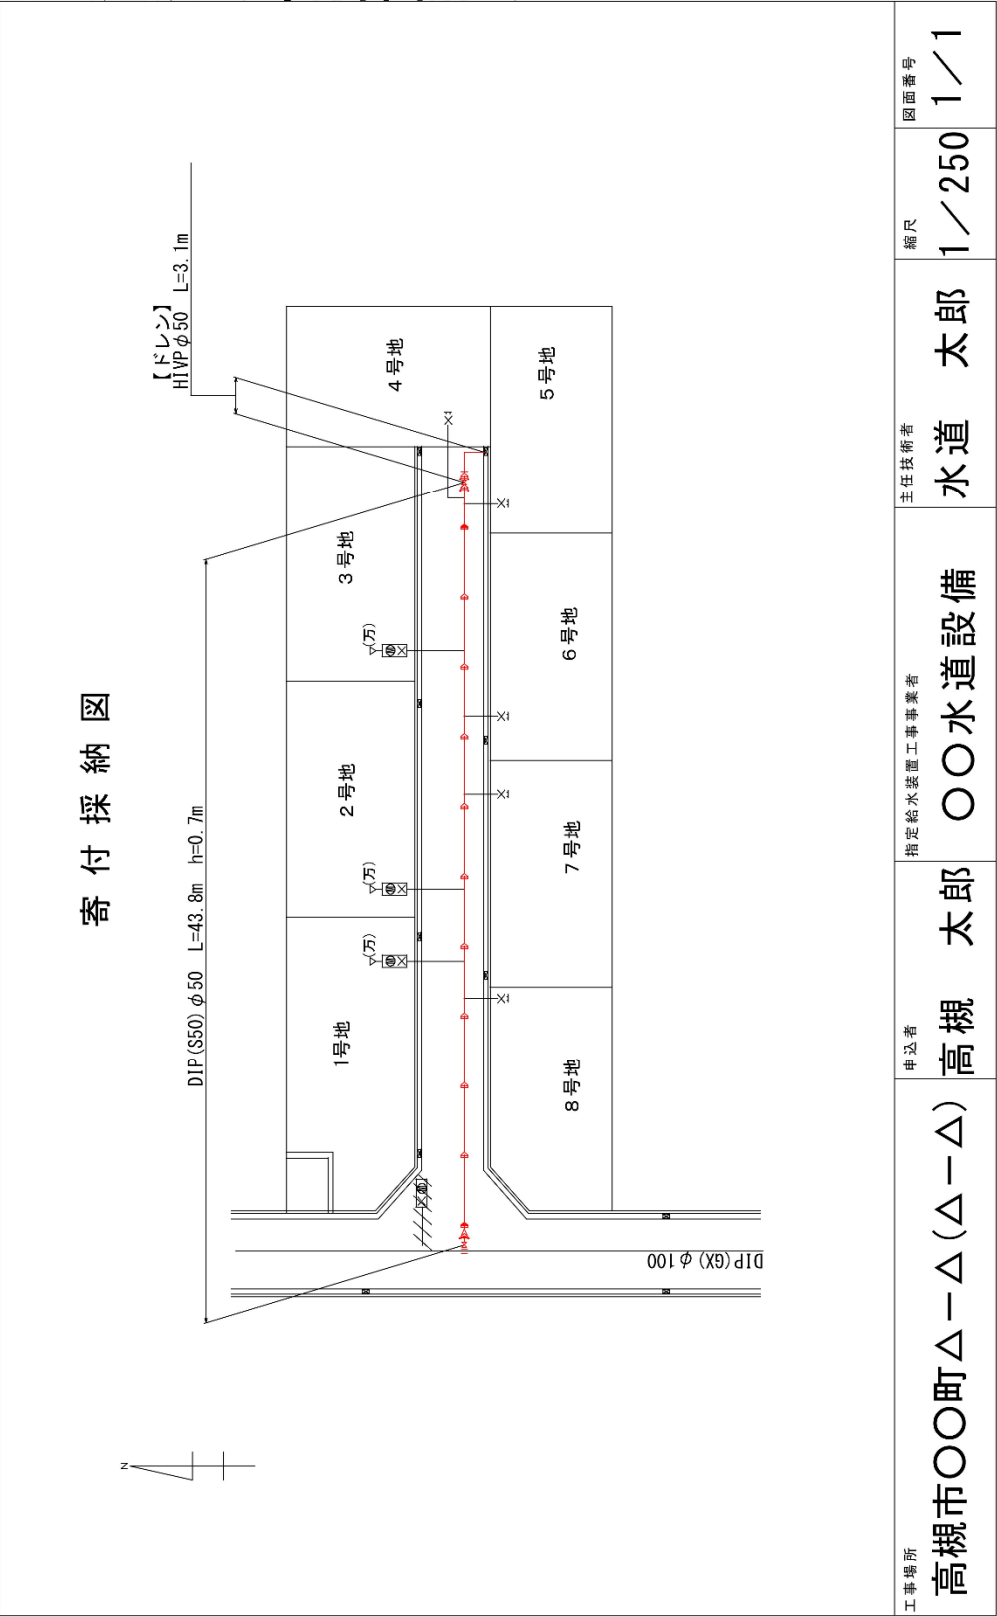

※ 複数の縮尺の図面を1つにまとめる場合、その図面ごとに図示すること（図面のサイズはA3とする）
※ 縮尺は、1/100、1/150、1/200、1/250、1/300を標準とする

宅地造成（寄付採納図）


凡例 新設：赤色実線（ほかの線に比べて太く）
既設：黒色破線

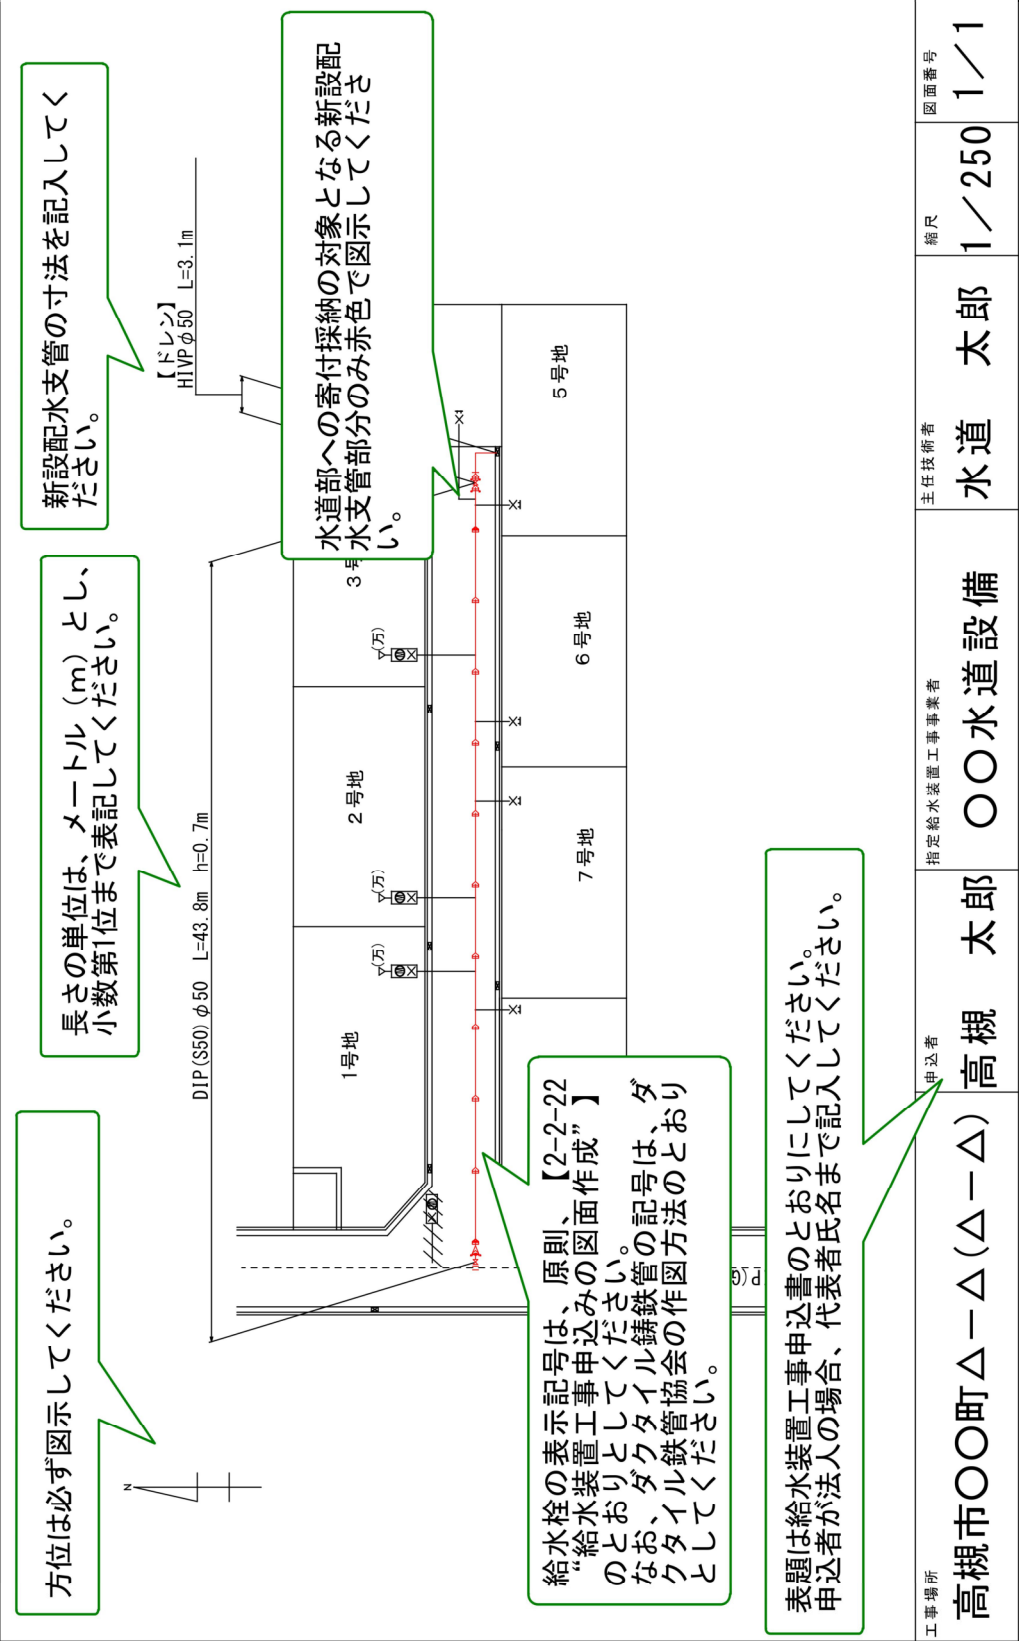

※ 複数の縮尺の図面を1つにまとめる場合、その図面ごとに図示すること（図面のサイズはA3とする）
※ 縮尺は、1/100、1/150、1/200、1/250、1/300を標準とする

宅地造成（平面図）

凡例 新設：赤色実線（ほかの線に比べて太く）
既設：黒色破線

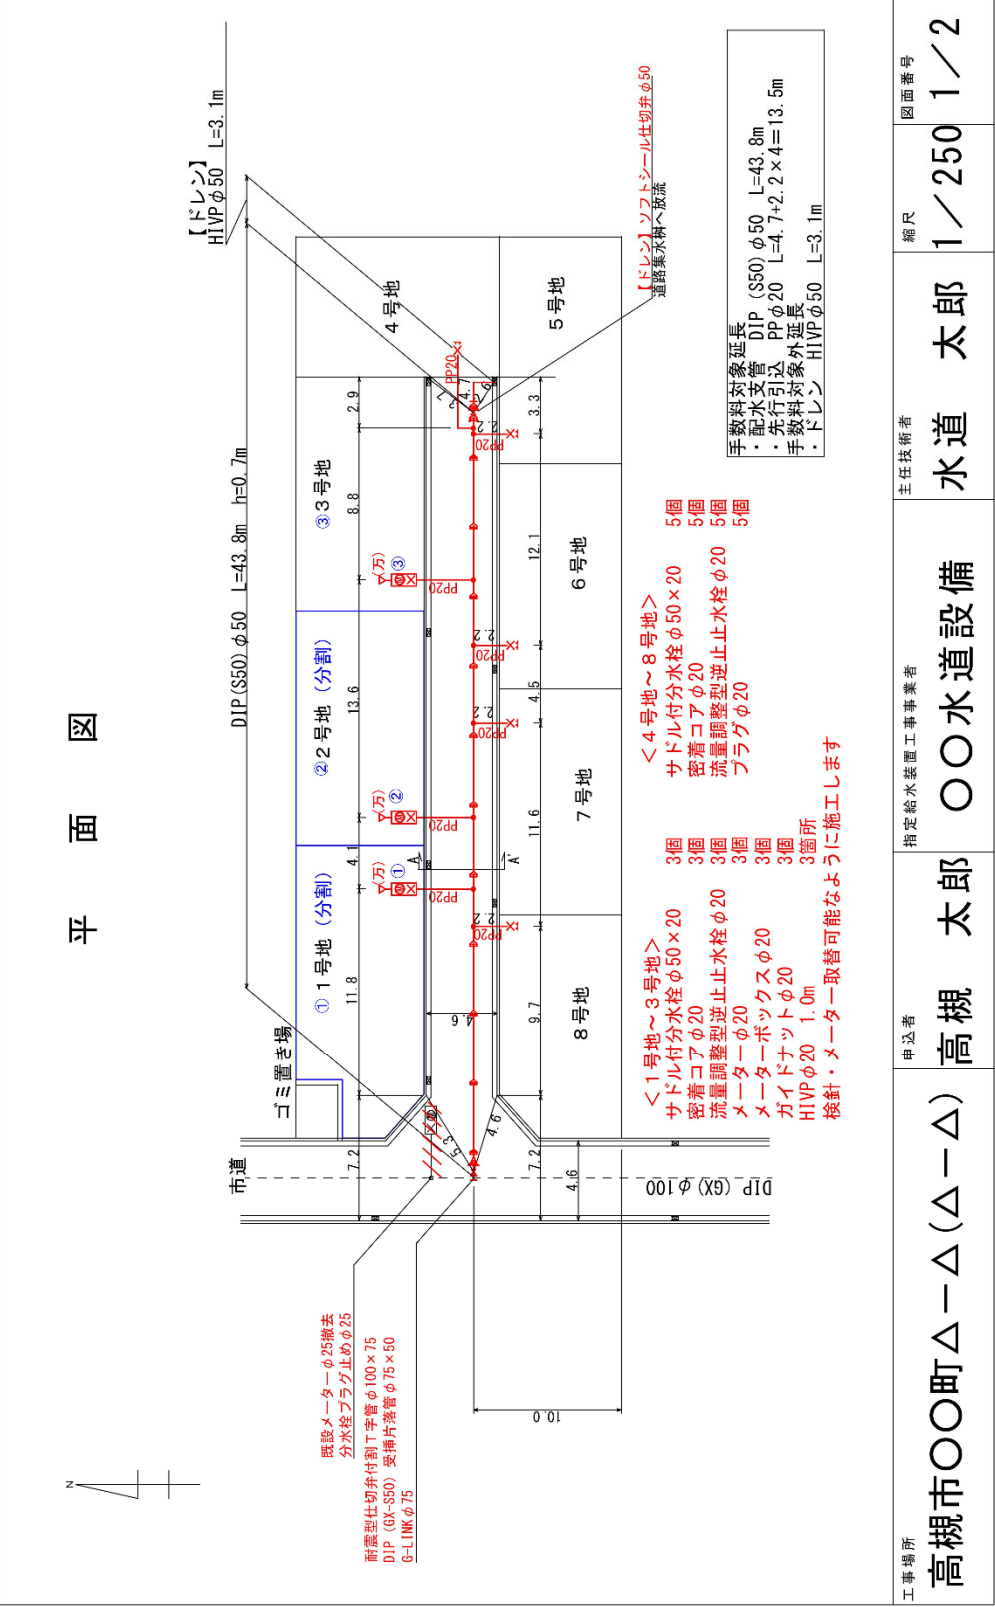

※ 複数の縮尺の図面を1つにまとめる場合、その図面ごとに図示すること（図面のサイズはA3とする）
※ 縮尺は、1/100、1/150、1/200、1/250、1/300を標準とする

凡例 新設・赤色実線（ほかの線に比べて太く）

方位は必ず図示してください。

既設給水装置の撤去方法は、配水管の断水の有無の確認が必要となるため、調査のうえ図示してください。

給水装置の統合又は分割がある場合、図面で工事内容が判別しやすいよう明記してください。なお、給水装置の統合及び分割の詳細については、【2-1-25“給水装置の統合及び分割”】を参照してください。

長さの単位は、メートル（m）とし、小数第1位まで表記してください。

給水栓の表示記号は、原則、【2-2-22“給水装置工事申込みの図面作成”】のとおりとしてください。なお、ダクト鉄管の記号は、ダクト鉄管の図面方法のとおりとしてください。

【様式第2号】申込一覧表（給水装置）の記載している“No.”をメーター付近及び給水先に記載してください。また、併せて号地番号も記入してください。

排水設備の放流先を具体的に明記してください。

工事申込み時は、計画している分岐位置から隣地境界までのヨリを旗揚げしてください。なお、竣工後、実際のヨリを竣工図面に旗揚げし、提出してください。

表題は給水装置工事申込書のとおりにしてください。申込者が法人の場合、代表者氏名まで記入してください。

高槻市〇〇町△-△(△-△)

注釈あり

上記の延長を寸法線により旗揚げするとともに、新設給水支管の平面延長及び立上管延長を口径別に記載してください。

手数料対象延長
・配水支管 DIP (S50) φ50 L=43.8m
・先行引込 PP φ20 L=4.7+2.2×4=13.5m
手数料対象外延長
・ドレン HVP φ50 L=3.1m

使用材料名称は、施工範囲を明確にするため、新設部分と既設部分を表記してください。既設部分の材料名称等は、現場確認のうえ図示してください。

地～3号地>
<4号地～8号地>
サドル付分水栓 φ50×20 5個
密着コア φ20 5個
流量調整型逆止止分水栓 φ20 5個
フラグ φ20 5個

※ 複数の縮尺の図面を1つにまとめる場合、その図面ごとに図示すること（図面のサイズはA3とする）
※ 縮尺は、1/100、1/150、1/200、1/250、1/300を標準とする

[illegible]

※ 複数の縮尺の図面を1つにまとめる場合、その図面ごとに図示すること
※ 縮尺は、1/100、1/150、1/200、1/250、1/300を標準とする

< 注釈あり >

新面図 ($S = 1/100$)

☒ (S = NON)

既設メーターφ25撤去
分水栓プラグ止めφ25

【様式第2号】申込一覧表（給水装置）の記載している“№”をメーター付近及び給水先に記載してください。また、併せて号地番号も記入してください。

メータ上流側でポリエチレン管の曲
ザ配管によりエルボを使用した場合、
竣工図面に図示してください。

耐震型仕切并付割T字管φ100×75

DIP (S50) 直管 (5ヶ付) $\phi 50 \times 4000$ DIP (S50) 直管 $\phi 50 \times 4000$ 9本

サドル付分水栓φ50×20	3個	サドル付分水栓φ50×20	3個
密着コアφ20	3個	密着コアφ20	3個
流量調整型逆止水栓φ20	3個	流量調整型逆止水栓φ20	3個
メーターφ20	3個	ブラグφ20	3個

給水栓の表示記号は、原則、【2-2-22
“給水装置工事申込みの図面作成”】
のとおりとしてください。
なお、ダクトイル鋳鉄管の記号は、ダ
クトイル管協会の作図方法のとおり
としてください。

工事場所


高槻市〇〇町 $\Delta - \Delta(\Delta - \Delta)$

太郎

〇〇水道設備


※ 複数の縮尺の図面を1つにまとめる場合、その図面ごとに図示すること (図面のサイズはA3とする)

※ 縮尺は、1/100、1/150、1/200、1/250、1/300を標準とする